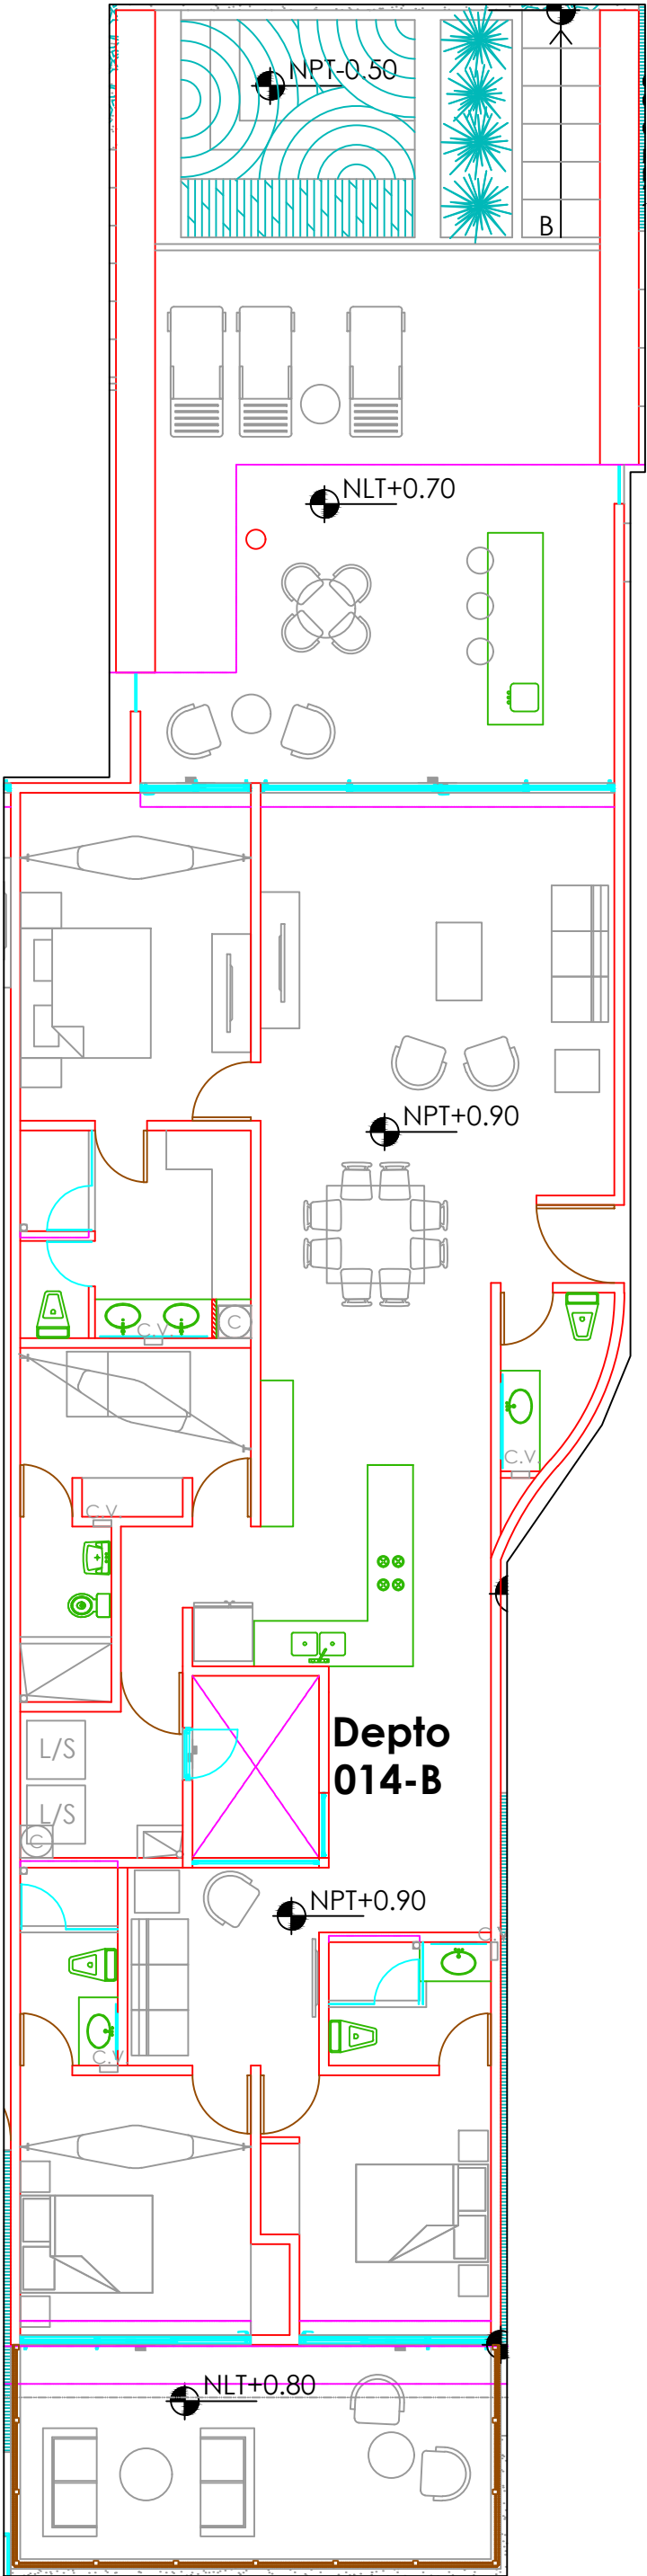


Norte

EL CONTENIDO DE ESTE PLANO Y SU INFORMACIÓN, ÚNICAMENTE PODRÁ SER USADO EN EL PROYECTO PARA EL CUAL HA SIDO EDITADO Y NO PODRÁ SER REPRODUCIDO TOTAL O PARCIALMENTE POR MEDIOS MECÁNICOS, ELECTRÓNICOS, FOTOGRAFÍOS O CUALQUIER OTRO, SIN PREVIA AUTORIZACIÓN POR ESCRITO. EL CONTENIDO DE ESTE MATERIAL SE ENCUENTRA PROTEGIDO CONFORME A LO DISPUESTO EN EL ART. 13 FRACC. VIII DE LA LEY FEDERAL DEL DERECHO DE AUTOR. JUAN CARLOS SEJO ENCALADA SE RESERVA DE CONFORMIDAD CON LO DISPUESTO EN LOS ARTÍCULOS 18, 19 Y 20 DE LA LEY FEDERAL DEL DERECHO DE AUTOR, LA PROPIEDAD INTELECTUAL, ARTÍSTICA Y/O DERECHO MORAL SOBRE LA OBRA. NOTAS Y OBSERVACIONES: TOMAR DIMENSIONES Y MEDICIONES DIRECTAS A LA ESCALA DE ESTE PLANO ES RIESGO ÚNICO DEL CONTRATISTA; ÉSTAS DEBERÁN VERIFICARSE EN LOS PLANOS ARQUITECTÓNICOS, Y EN SU CASO, EN LOS PLANOS DE TRAZO Y EN LAS CONDICIONES PROPIAS DE LA OBRA. LA CALIDAD DE LOS MATERIALES Y LAS ESPECIFICACIONES CONTENIDAS EN ESTE PLANO, ASÍ COMO SU PROCEDIMIENTO CONSTRUCTIVO, SON RESPONSABILIDAD DEL FABRICANTE Y DEL CONTRATISTA.

SIMBOLOGÍA / SYMBOLOGY:

NOTAS / OBSERVATIONS:

Revisó

Ing. Carlos Enrique
Marín Ordóñez
Remolcadores para
la Construcción

Revisó

Ing. Jorge
Pech Pat
Circle Gerencia

SEJO
PEON
arquitectos

Proyecto:
Departamentos
Turena

Departamento:
014 B / 103 C

Ubicación:
Telchac Puerto,
Yucatán

Fecha:
Abril de 2021

Etapas:
AS BUILT

Acotación: Escala:
Metros S/E

Nombre de Plano:
Plano
arquitectónico

Clave de Plano:
ARQ01