


A112B

1 TOWER PLAN LEVEL 03 DEPTO 302

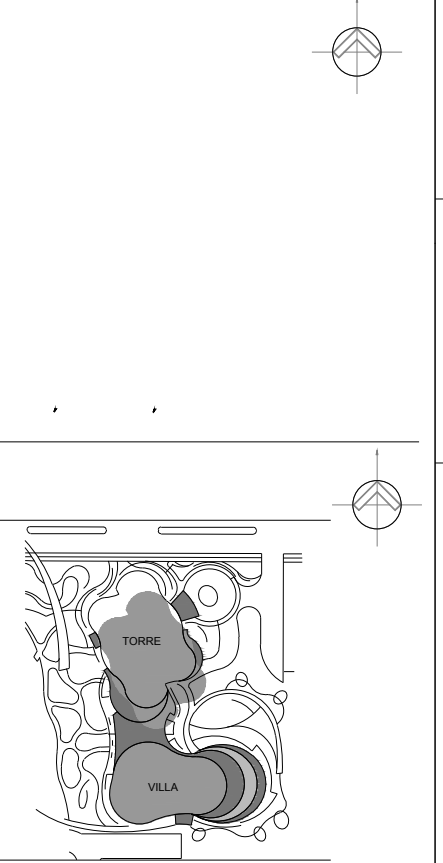

EMITIDO PARA REVISIÓN Y APROBACIÓN

ENERO/2022

PLANO AS-BUILT



UBICACIÓN DE PROYECTO:
SAN PEDRO GARZA GARCÍA, NUEVO LEÓN,
C. P. 66270
PROPIETARIO/ CLIENTE:
Silca Desarrollos, S.A.P.I. de C.V

LA NUBE

PLANTA ARQUITECTÓNICA

DEPARTAMENTO 302

S/E Metros

A112B DEPTO 302 00