


Norte

EL CONTENIDO DE ESTE PLANO Y SU INFORMACIÓN, ÚNICAMENTE PODRÁ SER USADO EN EL PROYECTO PARA EL CUAL HA SIDO EDITADO Y NO PODRÁ SER REPRODUCIDO TOTAL O PARCIALMENTE POR MEDIOS MECÁNICOS, ELECTRÓNICOS, FOTOGRÁFICOS O CUALQUIER OTRO, SIN PREVIA AUTORIZACIÓN POR ESCRITO. EL CONTENIDO DE ESTE MATERIAL SE ENCUENTRA PROTEGIDO CONFORME A LO DISPUESTO EN EL ART. 13 FRACC. VIII DE LA LEY FEDERAL DEL DERECHO DE AUTOR. JUAN CARLOS SEJO ENCALADA SE RESERVA DE CONFORMIDAD CON LO DISPUESTO EN LOS ARTÍCULOS 18, 19 Y 20 DE LA LEY FEDERAL DEL DERECHO DE AUTOR, LA PROPIEDAD INTELECTUAL ARTÍSTICA Y/O DERECHO MORAL SOBRE LA OBRA. NOTAS Y OBSERVACIONES: TOMAR DIMENSIONES Y MEDICIONES DIRECTAS A LA ESCALA DE ESTE PLANO ES RIESGO ÚNICO DEL CONTRATISTA; ÉSTAS DEBERÁN VERIFICARSE EN LOS PLANOS ARQUITECTÓNICOS, Y EN SU CASO, EN LOS PLANOS DE TRAZO Y EN LAS CONDICIONES PROPIAS DE LA OBRA. LA CALIDAD DE LOS MATERIALES Y LAS ESPECIFICACIONES CONTENIDAS EN ESTE PLANO, ASÍ COMO SU PROCEDIMIENTO CONSTRUCTIVO, SON RESPONSABILIDAD DEL FABRICANTE Y DEL CONTRATISTA.

SIMBOLOGÍA / SYMBOLOGY:

NOTAS / OBSERVATIONS:

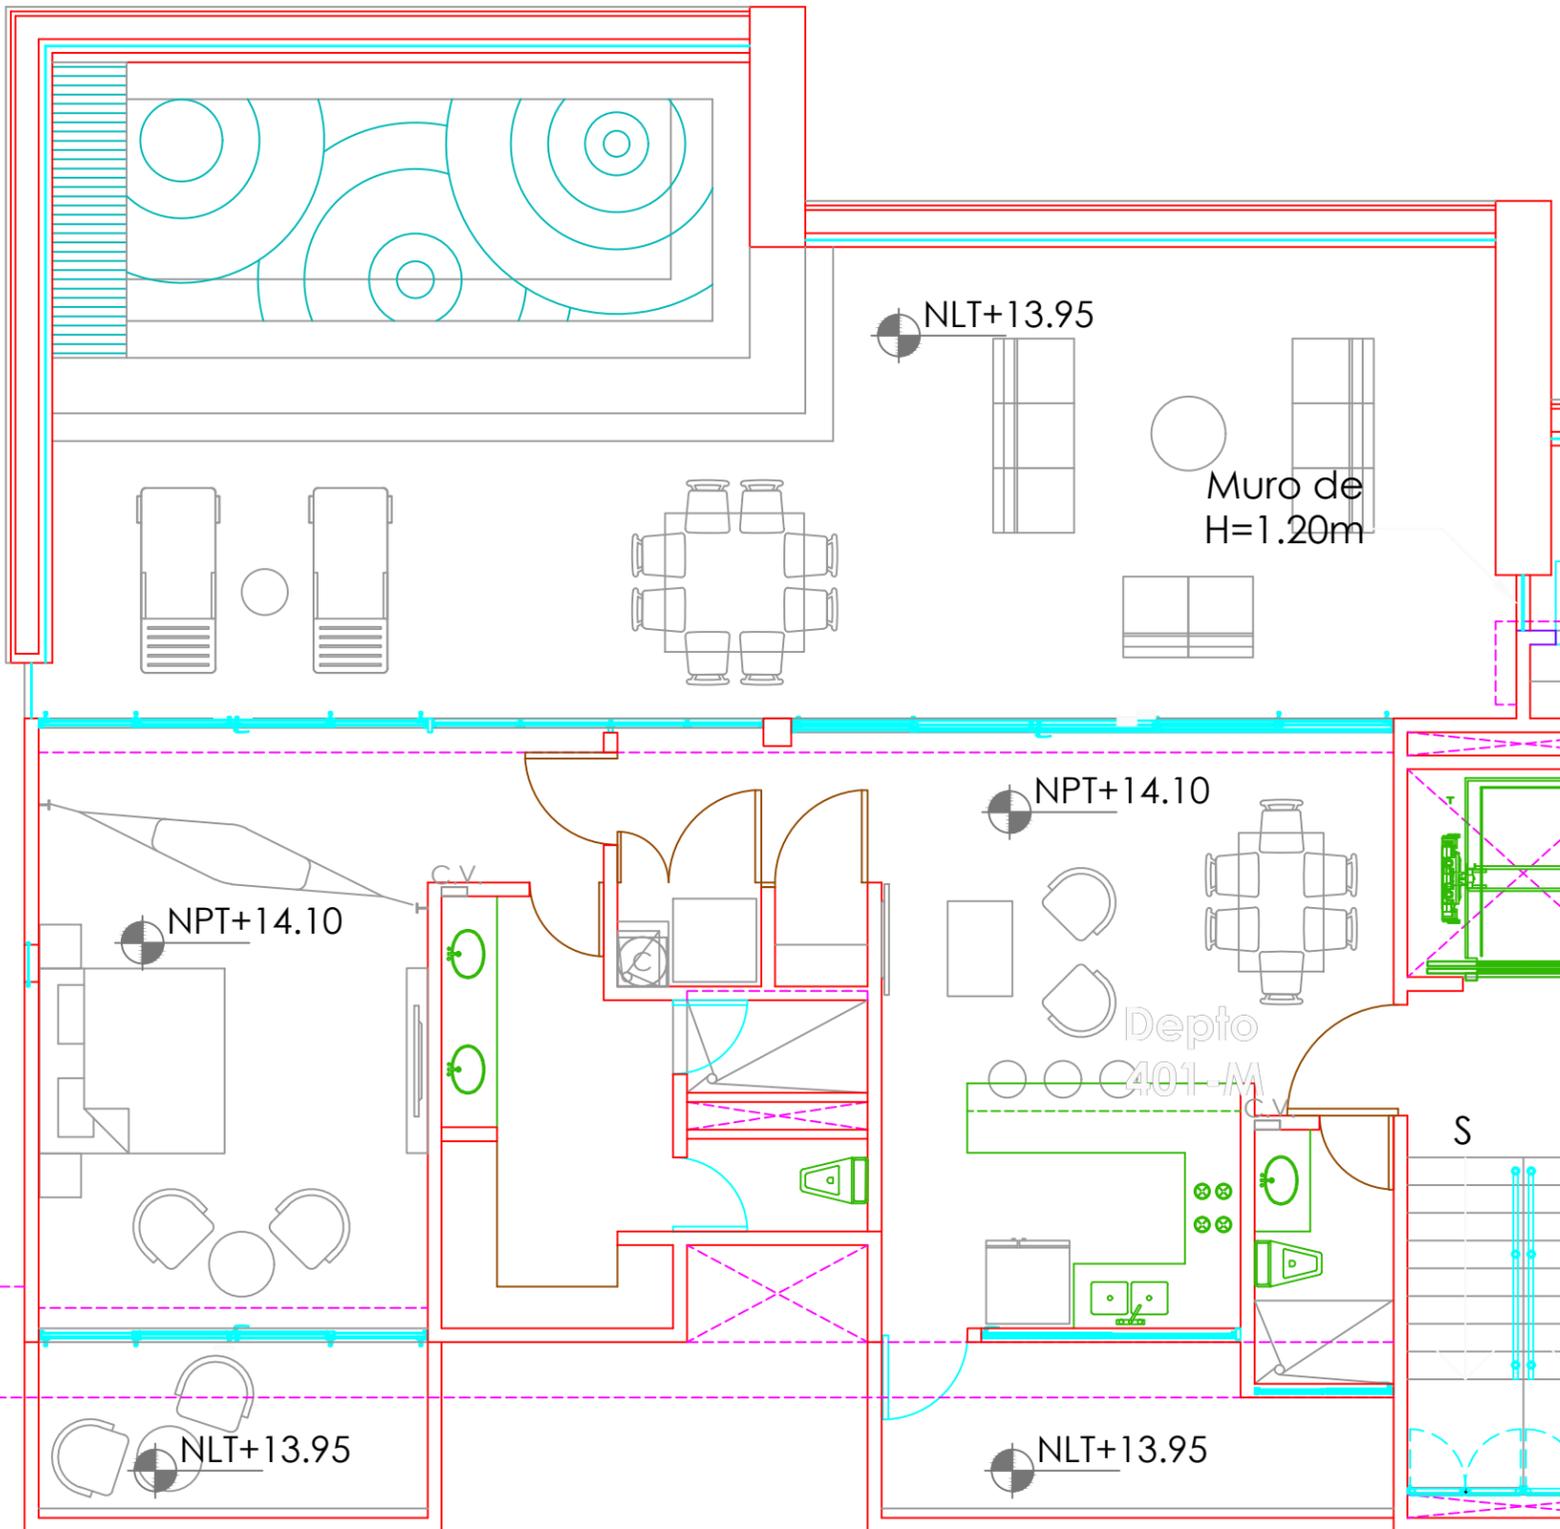

SEJO
PEON
 arquitectos

Proyecto:
 Departamentos
 Turena

Departamento:
 401 M / 407 BIS

Ubicación:
 Telchac Puerto,
 Yucatán

Fecha:
 Marzo de 2021

Etapas:
 AS BUILT

Acotación: Escala:
 Metros S/E

Nombre de Plano:
 Plano
 arquitectónico

Clave de Plano:
 ARQ01

Revisó

Ing. Carlos Enrique
 Marín Ordóñez
 Remolcadores para
 la Construcción

Revisó

Ing. Jorge
 Pech Pat
 Circle Gerencia