

Este plano elaborado por Estudio Pi tendrá prioridad sobre cualquier otro elaborado por algún consultor, asesor o contratista. Las dimensiones escritas tendrán prioridad sobre dimensiones a escala. Los contratistas tendrán que verificar y en su caso serán responsables de cualquier modificación que se haga en obra debiendo de notificar por escrito a Estudio Pi cualquier variación de dichas dimensiones. Cualquier plano impreso con el mismo contenido y una fecha posterior a la indicada sustituye al presente.

NOMBRE DEL PROYECTO


**EDIFICIO MÉXICO**

UBICACIÓN

AV. MÉXICO ESQ. MANUEL M. DIEGUEZ  
GUADALAJARA JAL.

**NOTAS GENERALES**

- 1) LAS COTAS RIGEN AL DIBUJO.
- 2) ESTE PLANO DEBERA VERIFICARSE CON LOS CORRESPONDIENTES ESTRUCTURALES E INSTALACIONES. CUALQUIER DIFERENCIA DEBERA CONSULTARSE CON LA GERENCIA DE DISEÑO.
- 3) LAS COTAS ESTAN DADOS EN METROS.
- 4) LOS NIVELES ESTAN DADOS EN METROS.
- 5) TODAS LAS ACOTACIONES, NIVELES Y PAÑOS FUERON DEBERAN SER VERIFICADOS EN OBRA.

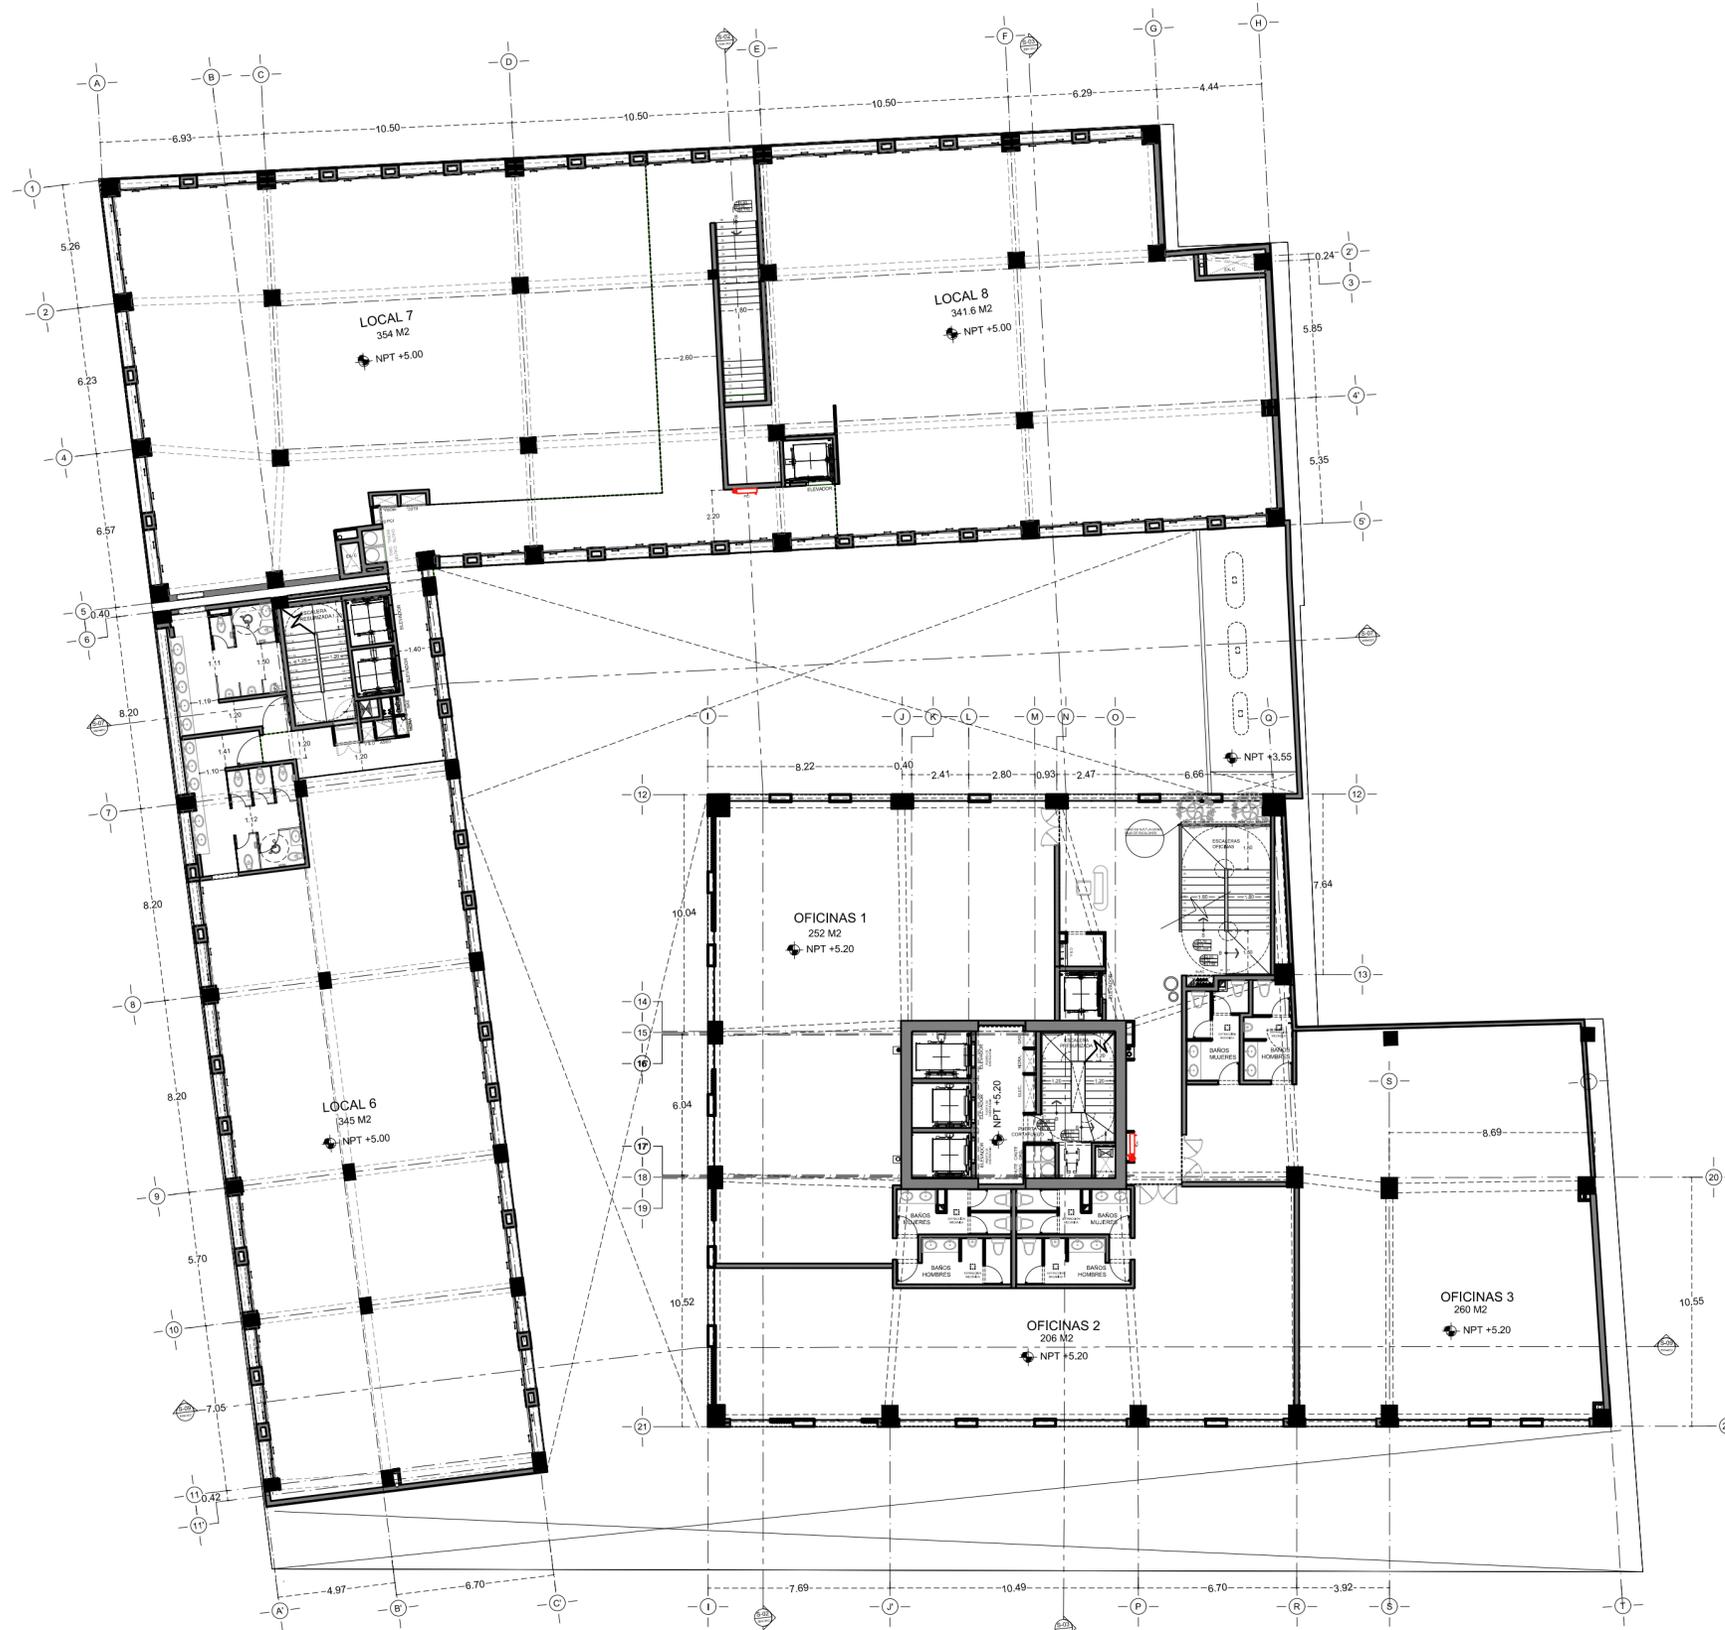

**SIMBOLOGIA**

- TT: PISO TERMINADO A LECHO BAJO DE LOSA
- FF: LECHO BAJO PARA CERRA A LECHO BAJO LOSA
- TTT: PISO TERMINADO A LECHO BAJO PARA CERRA
- NPT: NIVEL DE PISO TERMINADO
- N.S.L: NIVEL SUPERIOR DE LOSA
- L.B.L: LECHO BAJO DE LOSA
- N.S.B: NIVEL SUPERIOR DE BARANDA
- N.S.T: NIVEL SUPERIOR DE TRABE
- N.S.M: NIVEL SUPERIOR DE MURO
- INDICA NIVEL EN PLANTA
- INDICA NIVEL EN ALZADO
- INDICA CAMBIO DE NIVEL EN PISO
- INDICA COTAS A PAÑO
- INDICA COTAS A EJE
- INDICA SECCION
- INDICA CLAVE DE PLANO DONDE SE UBICA
- INDICA ALZADO
- INDICA CLAVE DE PLANO DONDE SE UBICA
- INDICA LLAMADA A DETALLE

Revisiones		Fecha
No.	Observación	

CONTENIDO ORIENTACIÓN

NIVEL 2  
AS-BUILT



ESCALA 1:200	ETAPA ARQUITECTONICO
ARCHIVO EMX-N2	CLAVE <b>EMX-N2</b>
FECHA NOVIEMBRE 2023	