



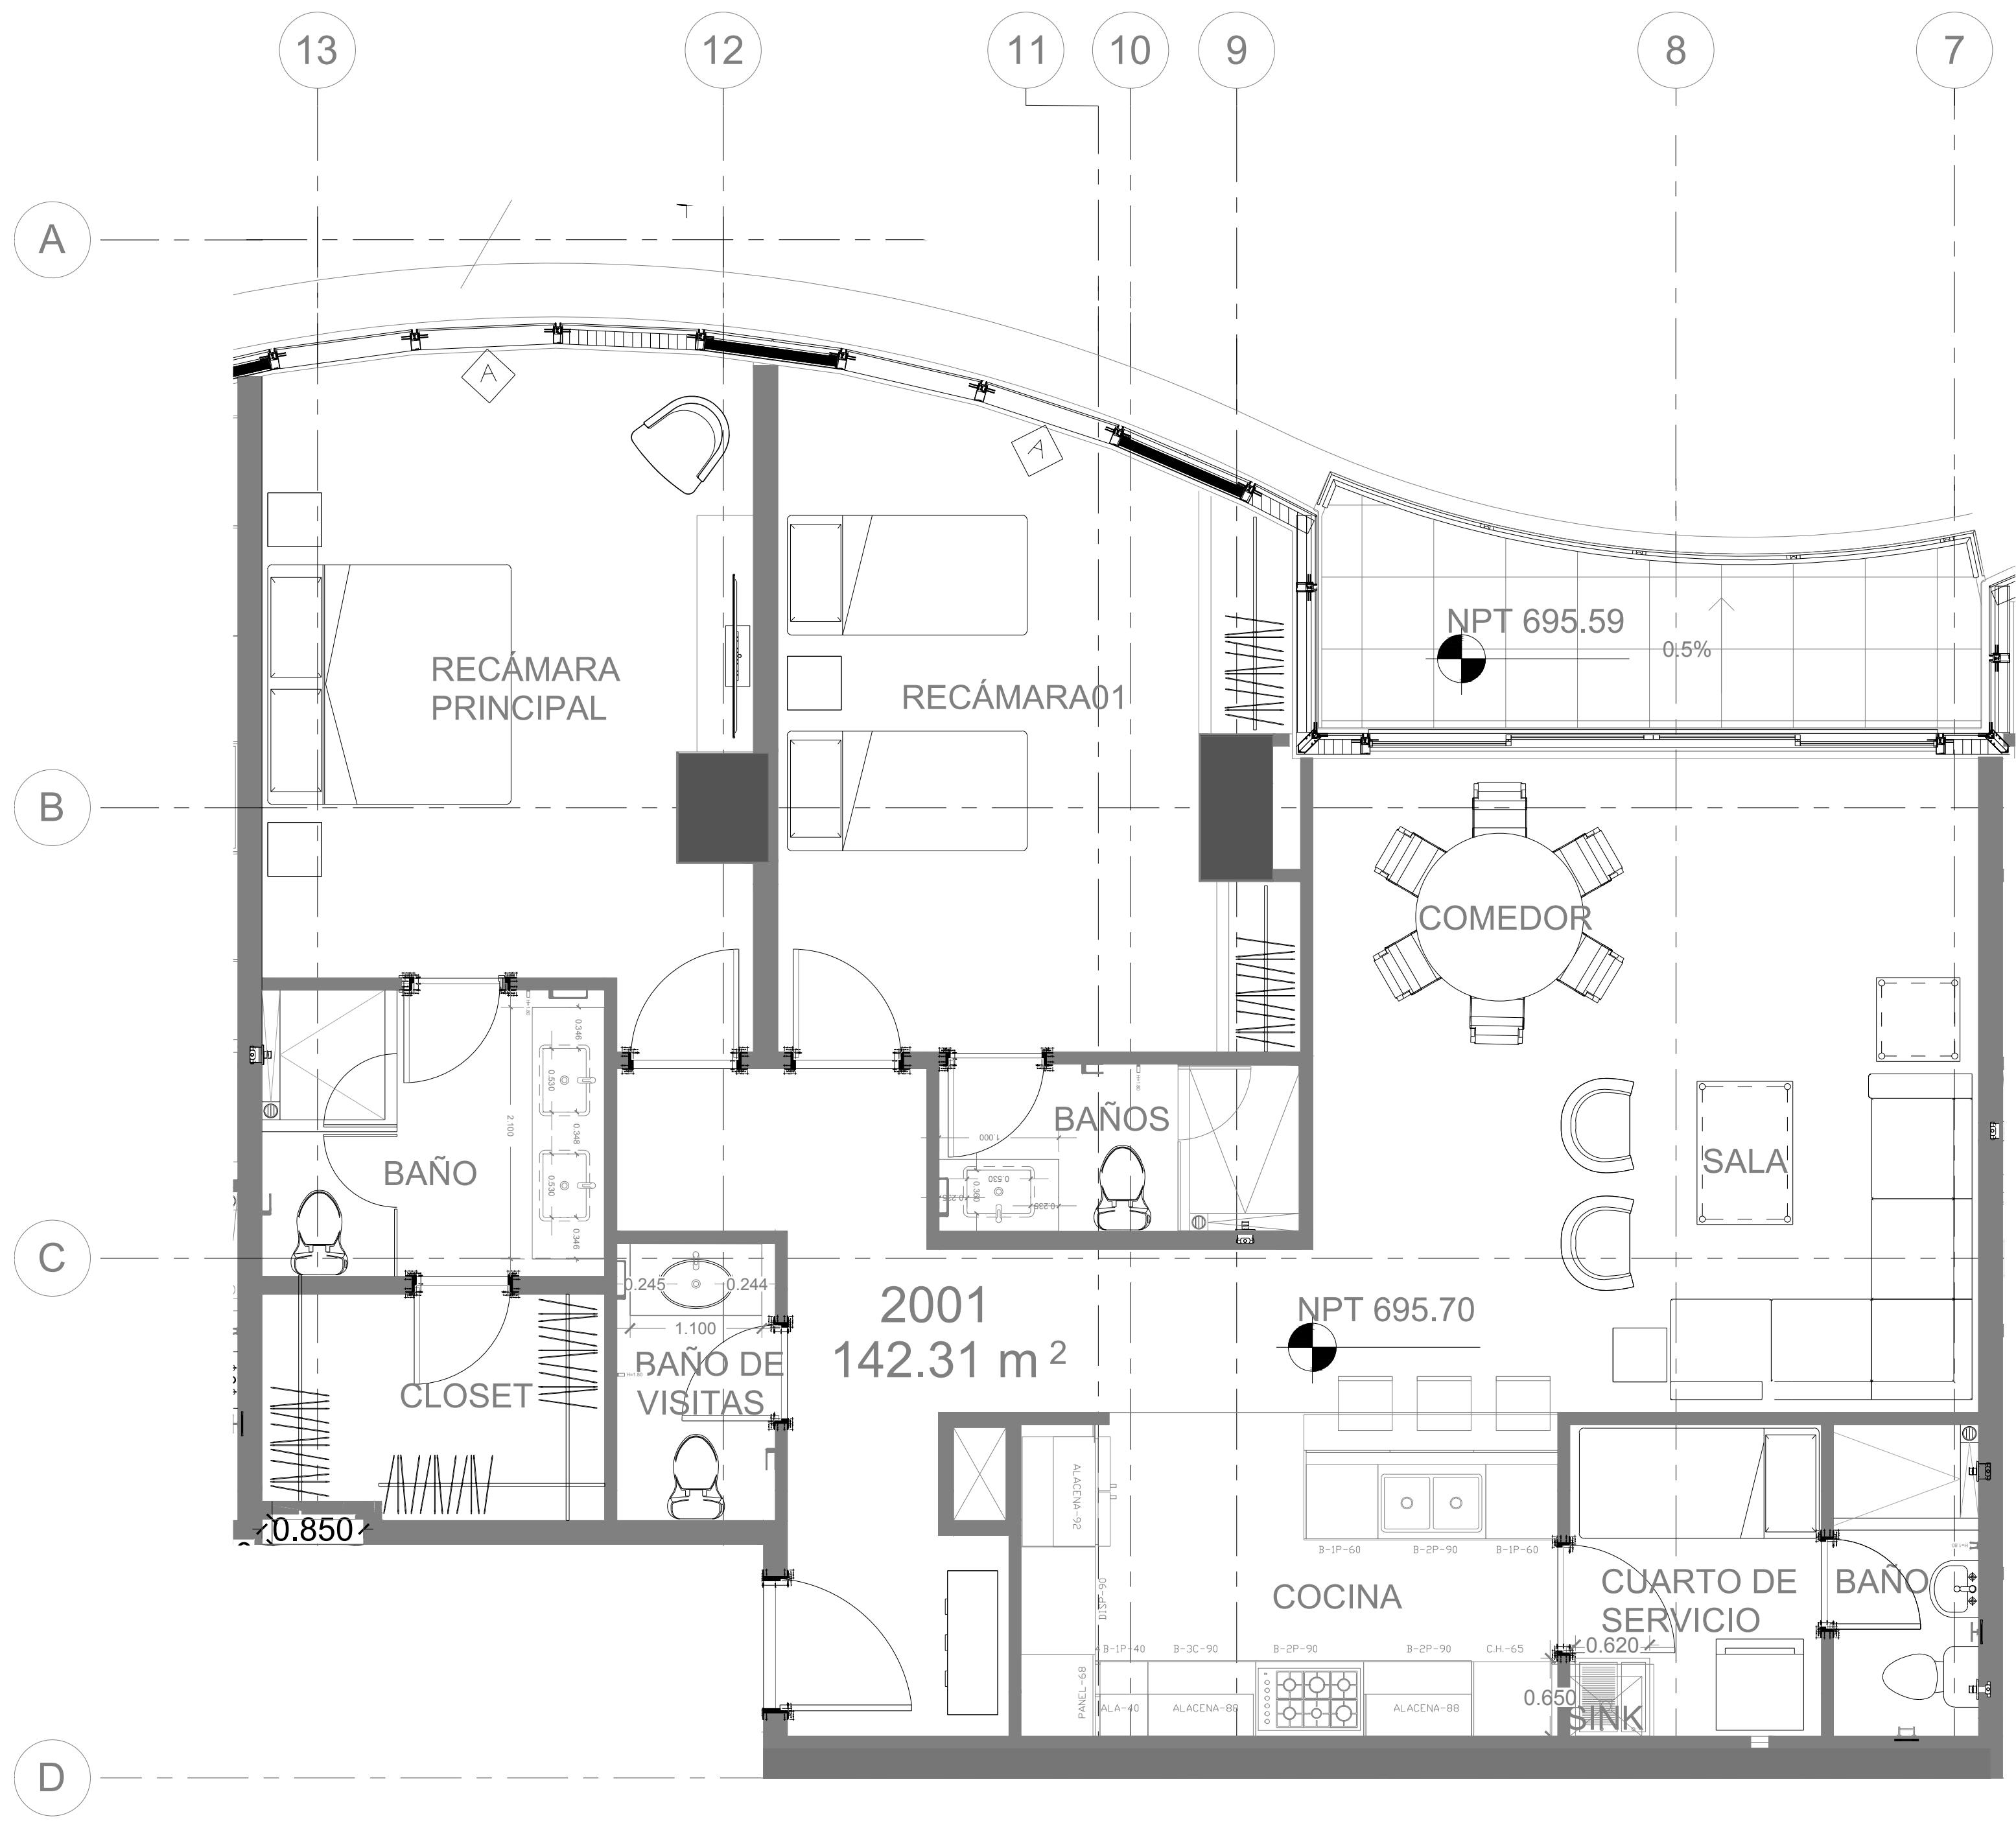

1 PLANTA ARQUITECTÓNICA NIVEL 20 DEPARTAMENTO 2001
1 : 40

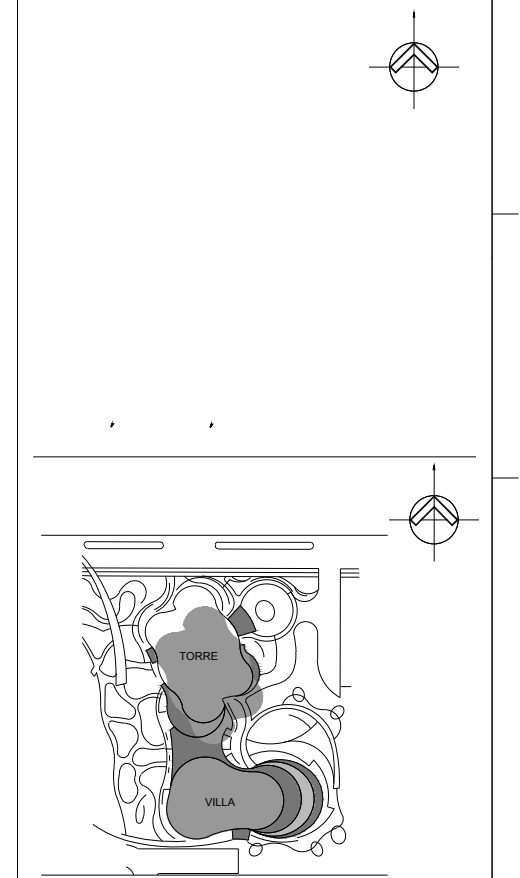

EMITIDO PARA REVISIÓN
Y APROBACIÓN

ENERO/2022

PLANO AS-BUILT
CORRECCIÓN

adm
UBICACIÓN DE PROYECTO :
SAN PEDRO GARZA GARCÍA, NUEVO LEÓN,
C. P. 66270
PROPIETARIO/ CLIENTE
Silca Desarrollos, S.A.P.I. de C.V

LA NUBE

PLANTA ARQUITECTONICA
NIVEL 20 DEPTO. 2001