




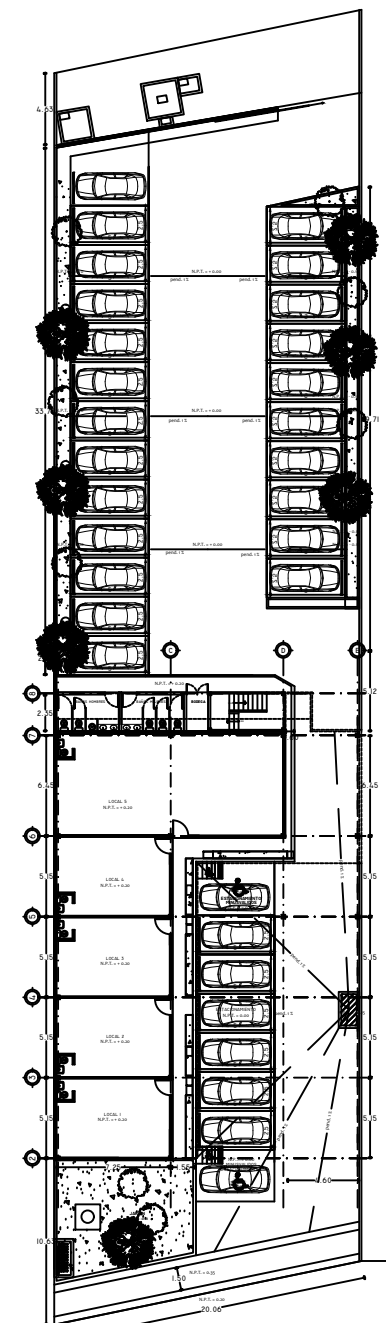






PLANTA
ARQUITECTONICA P. B.

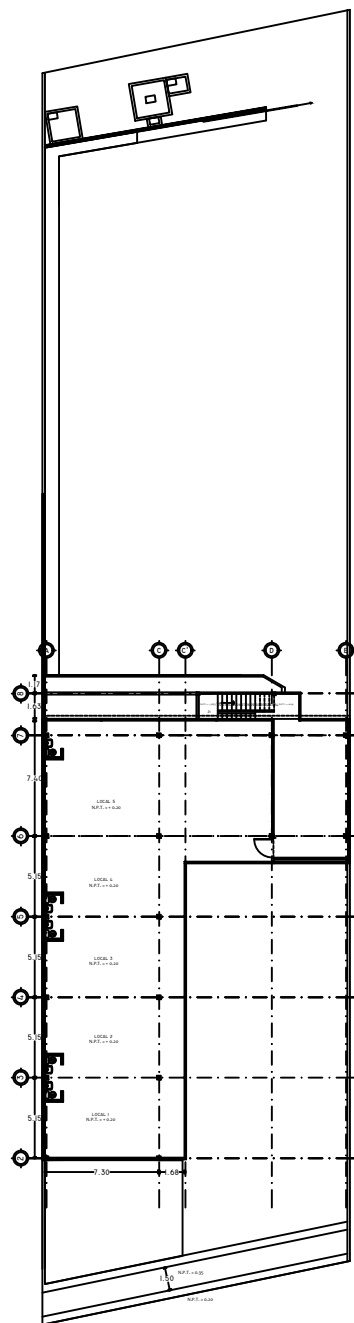

PLANTA
ARQUITECTONICA P. A.

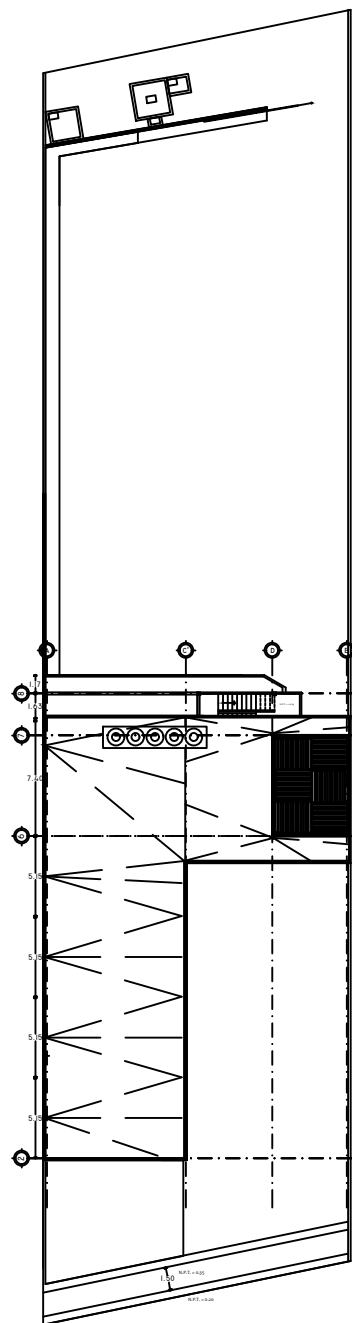

PLANTA
ARQUITECTONICA AZOTEA

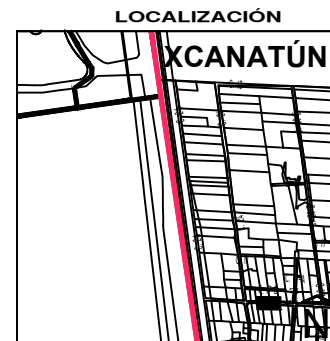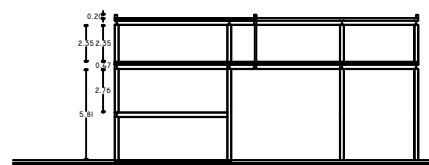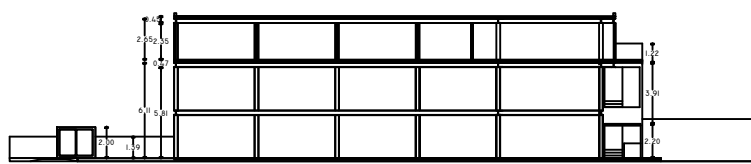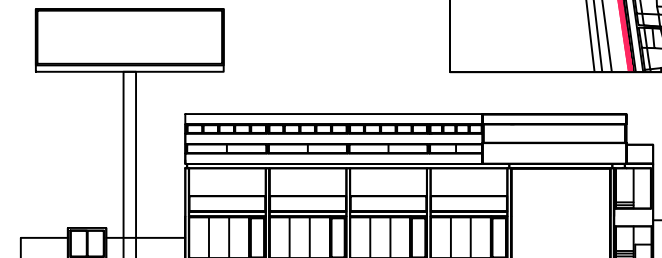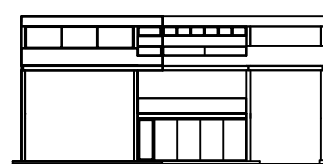

CUADRO DE AREAS	
SUP. DEL TERRENO	1588.47 M2
CONSTRUCCIÓN P.B.	305.00 M2
CONSTRUCCIÓN P.A.	294.00 M2
ESTACIONAMIENTO TRACERO	715.00 M2
ESTACIONAMIENTO DELANTERO	308.00 M2
AREA VERDE	64.00 M2

PROYECTO:
LOCALES COMERCIALES

PROPIETARIO:
RAUL EMILIO SANCHEZ ALCOCER

UBICACION:
CALLE 24 NUM 63 X 13 Y 17 -C LOCALIDAD XCANATUN

Plano:	Señal:

Escala:	Fecha:	CLAVE:
Acotación:	MTS.	2018
	Dibujo:	JPV

P - 01