


AS BUILT
PLANS


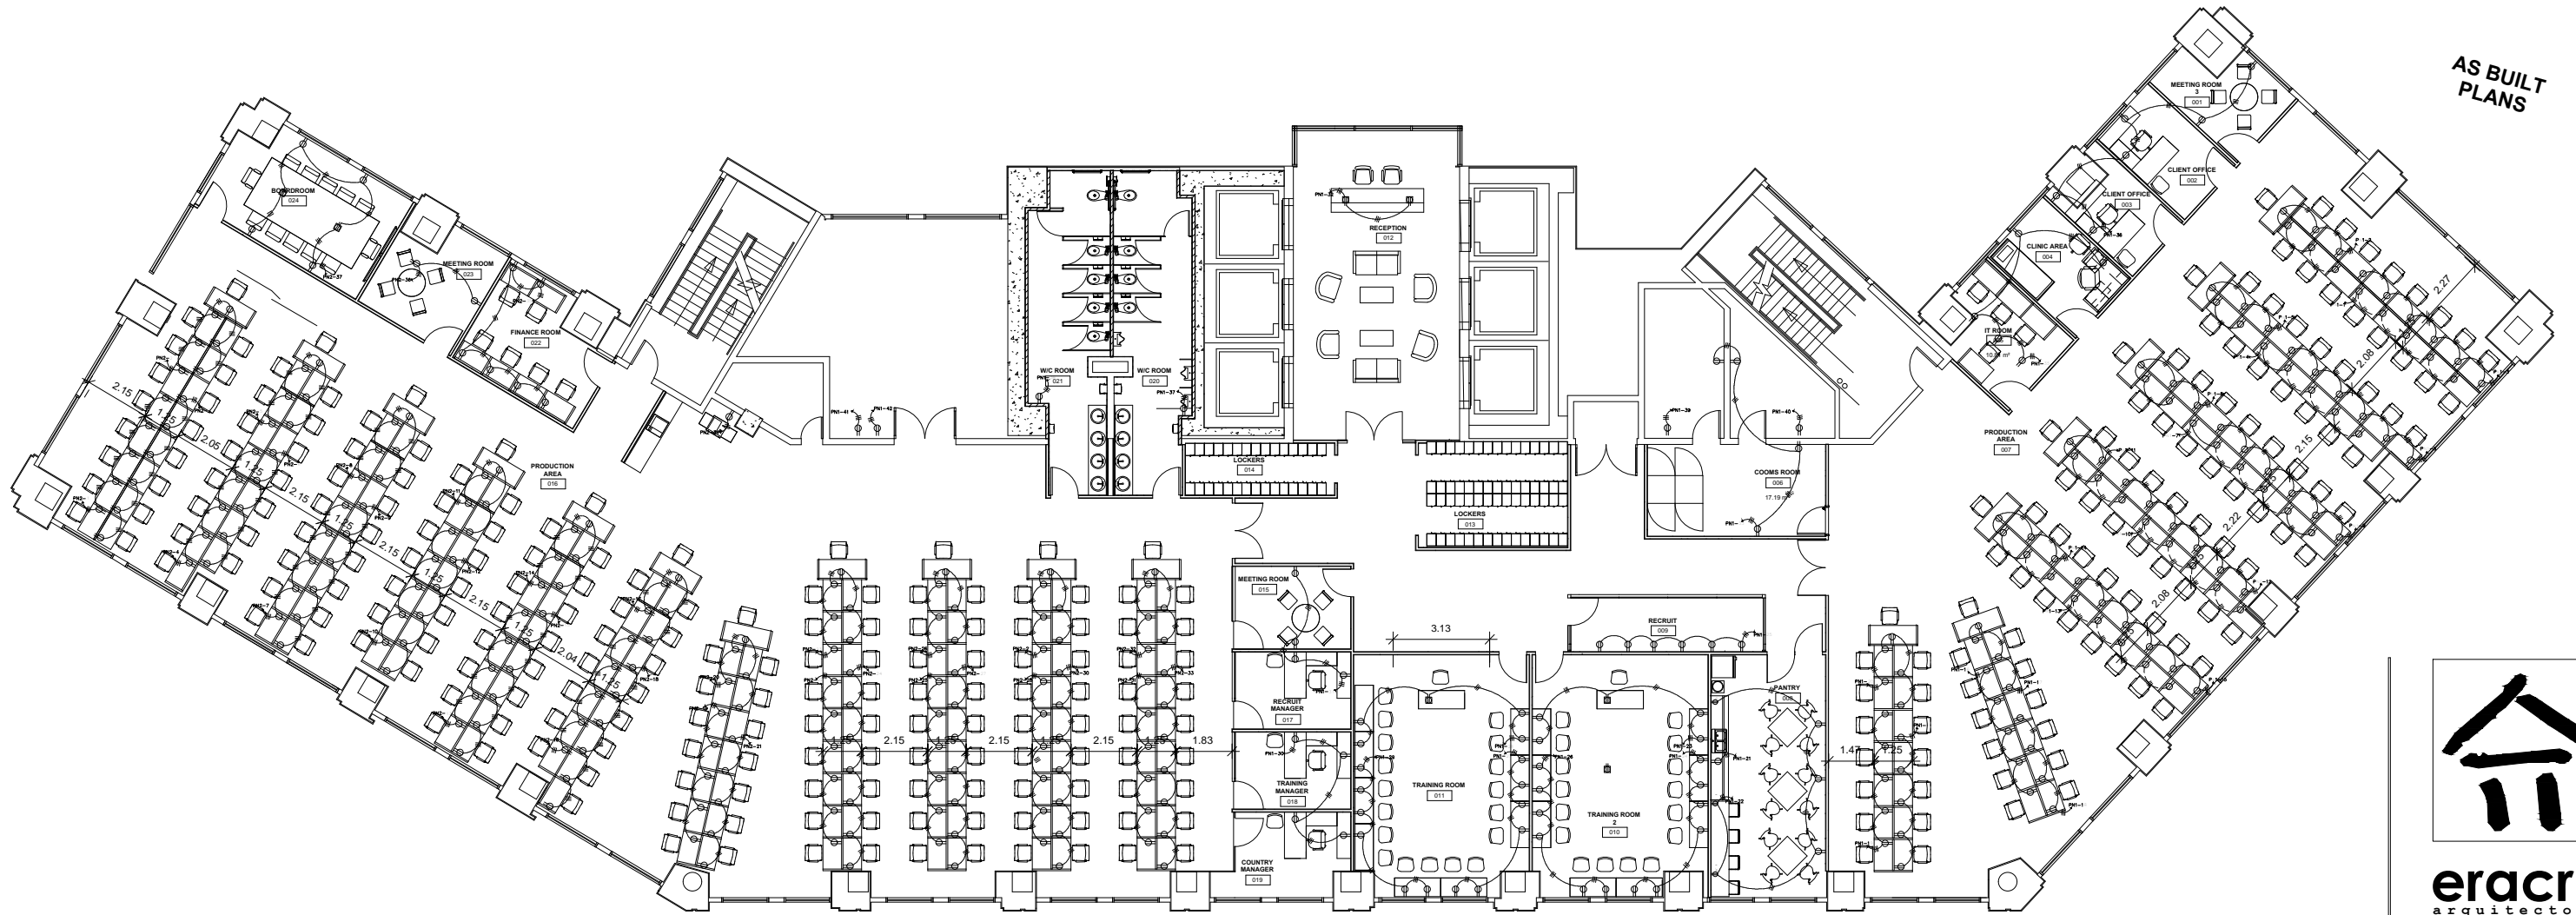


LEYENDA

	TUBERIA ILUMINACION Y VENTILACION SUPERFICIAL EMT 3/4"
	TUBERIA DE DATOS EMPOTRADA PVC 3/4"
	TUBERIA TOMACORRIENTE EMPOTRADA PVC 3/4"
	TUBERIA TC UPS EMPOTRADA PVC 3/4"
	TC-120V EMPOTRADO/EN MOBILIARIO H=0.30M SNPT
	TC-120V EMPOTRADO/EN PISO H=0.30M SNPT
	TC-120V SOBRE MESETA H=1.20M SNPT
	SPOTLIGHT
	LAMPARA COLGANTE 4" LED 12VATIOS
	INTERRUPTOR SENCILLO
	INTERRUPTOR DOBLE
	INTERRUPTOR TRIPLE
	SALIDA VOZ - DATA / EMPOTRADO
	CANALIZACION DE TODAS TUBERIAS ELECTRICAS TUBERIA EMT 1 1/2"
	CANALIZACION TOMACORRIENTES, LUCES AREAS PUESTOS Y AIRES. TUBERIA EMT 1 1/2"
	CANALIZACION DATA, TELEFONO, CAMARA Y ACCESS POINT. TUBERIA EMT 1 1/2"
	CANALIZACION DE LUCES. TUBERIA EMT 1 1/2"

1 AS BUILT TOMACORRIENTES
1:100

PB48V	PANEL BOARD 277V-480V PARA LAS LUCES 277V Y PARA EL TRANSFORMADOR SECO DE 75KVA QUE ALIMENTA LOS UPS A/A Y EXTRACTORES
PN1	PANEL DE T.C 1
PN2	PANEL DE T.C 2
PB120V-208V	CON UN MAIN DE 150 AMP. PARA PH Y OTRO MAIN DE 100 AMP. PARA PH2 DE 250 AMP.
PUPS-A/A	PANEL QUE ALIMENTA LOS UPS DE LOS SERVIDORES, LOS EXTRACTORES DE AIRE Y LOS A/A.
BP1	BYPASS 1 ALIMENTA EL UPS #1 Y ES ALIMENTADO DESDE EL PANEL UPS
BP2	BYPASS 2 ALIMENTA EL UPS #2 Y ES ALIMENTADO DESDE EL PANEL UPS
PUPS1	PANEL UPS #1 QUE ALIMENTA LA REGLETA DE LOS SERVIDORES, ESTE ES ALIMENTADO POR EL BYPASS #1
PUPS2	PANEL UPS #2 QUE ALIMENTA LA REGLETA DE LOS SERVIDORES, ESTE ES ALIMENTADO POR EL BYPASS #2

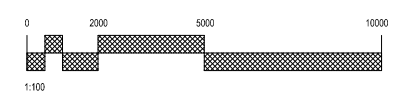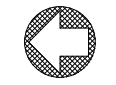

ALL DIMENSIONS WITHOUT A DECIMAL ARE IN MILLIMETERS UNO. ALL DIMENSIONS WITH A DECIMAL ARE IN METERS UNO.



eracra
arquitectos

Av. Winston Churchill #75, Ed. 200 piso, Stn. Planicie, Santo Domingo, Rep. Dom.
 Tels. (809) 732-9633 / 732-9593, Fax: 683-6333
 Email: eracra@eracra.com

NOMBRE DE PROYECTO:
ACQUIRE ACROPOLIS

Centro Comercial - Acropolis
 Av. Winston Churchill esq. Calle Andres Julio Aybar
 Santo Domingo D.N., Republica Dominicana

PROPIETARIOS:
ACQUIRE

DISEÑO ARQUITECTONICO:
ARQ. CRISTOBAL GOMEZ 26785

FECHA:	REVISIONES
02.7.012:	ENTREGA PRELIMINAR CLIENTE

TITULO: AS BUILT REFLECTED CEILING PLAN	DIBUJO: Author
FECHA:	
ESCALA: As indicated	

AS BUILT 04